46 47 48 49 50 51 52 53 54 55 56 57 58 59 60 61 62 63 64 65 66 67 68

I J K L M N O P Q R S T U V W X

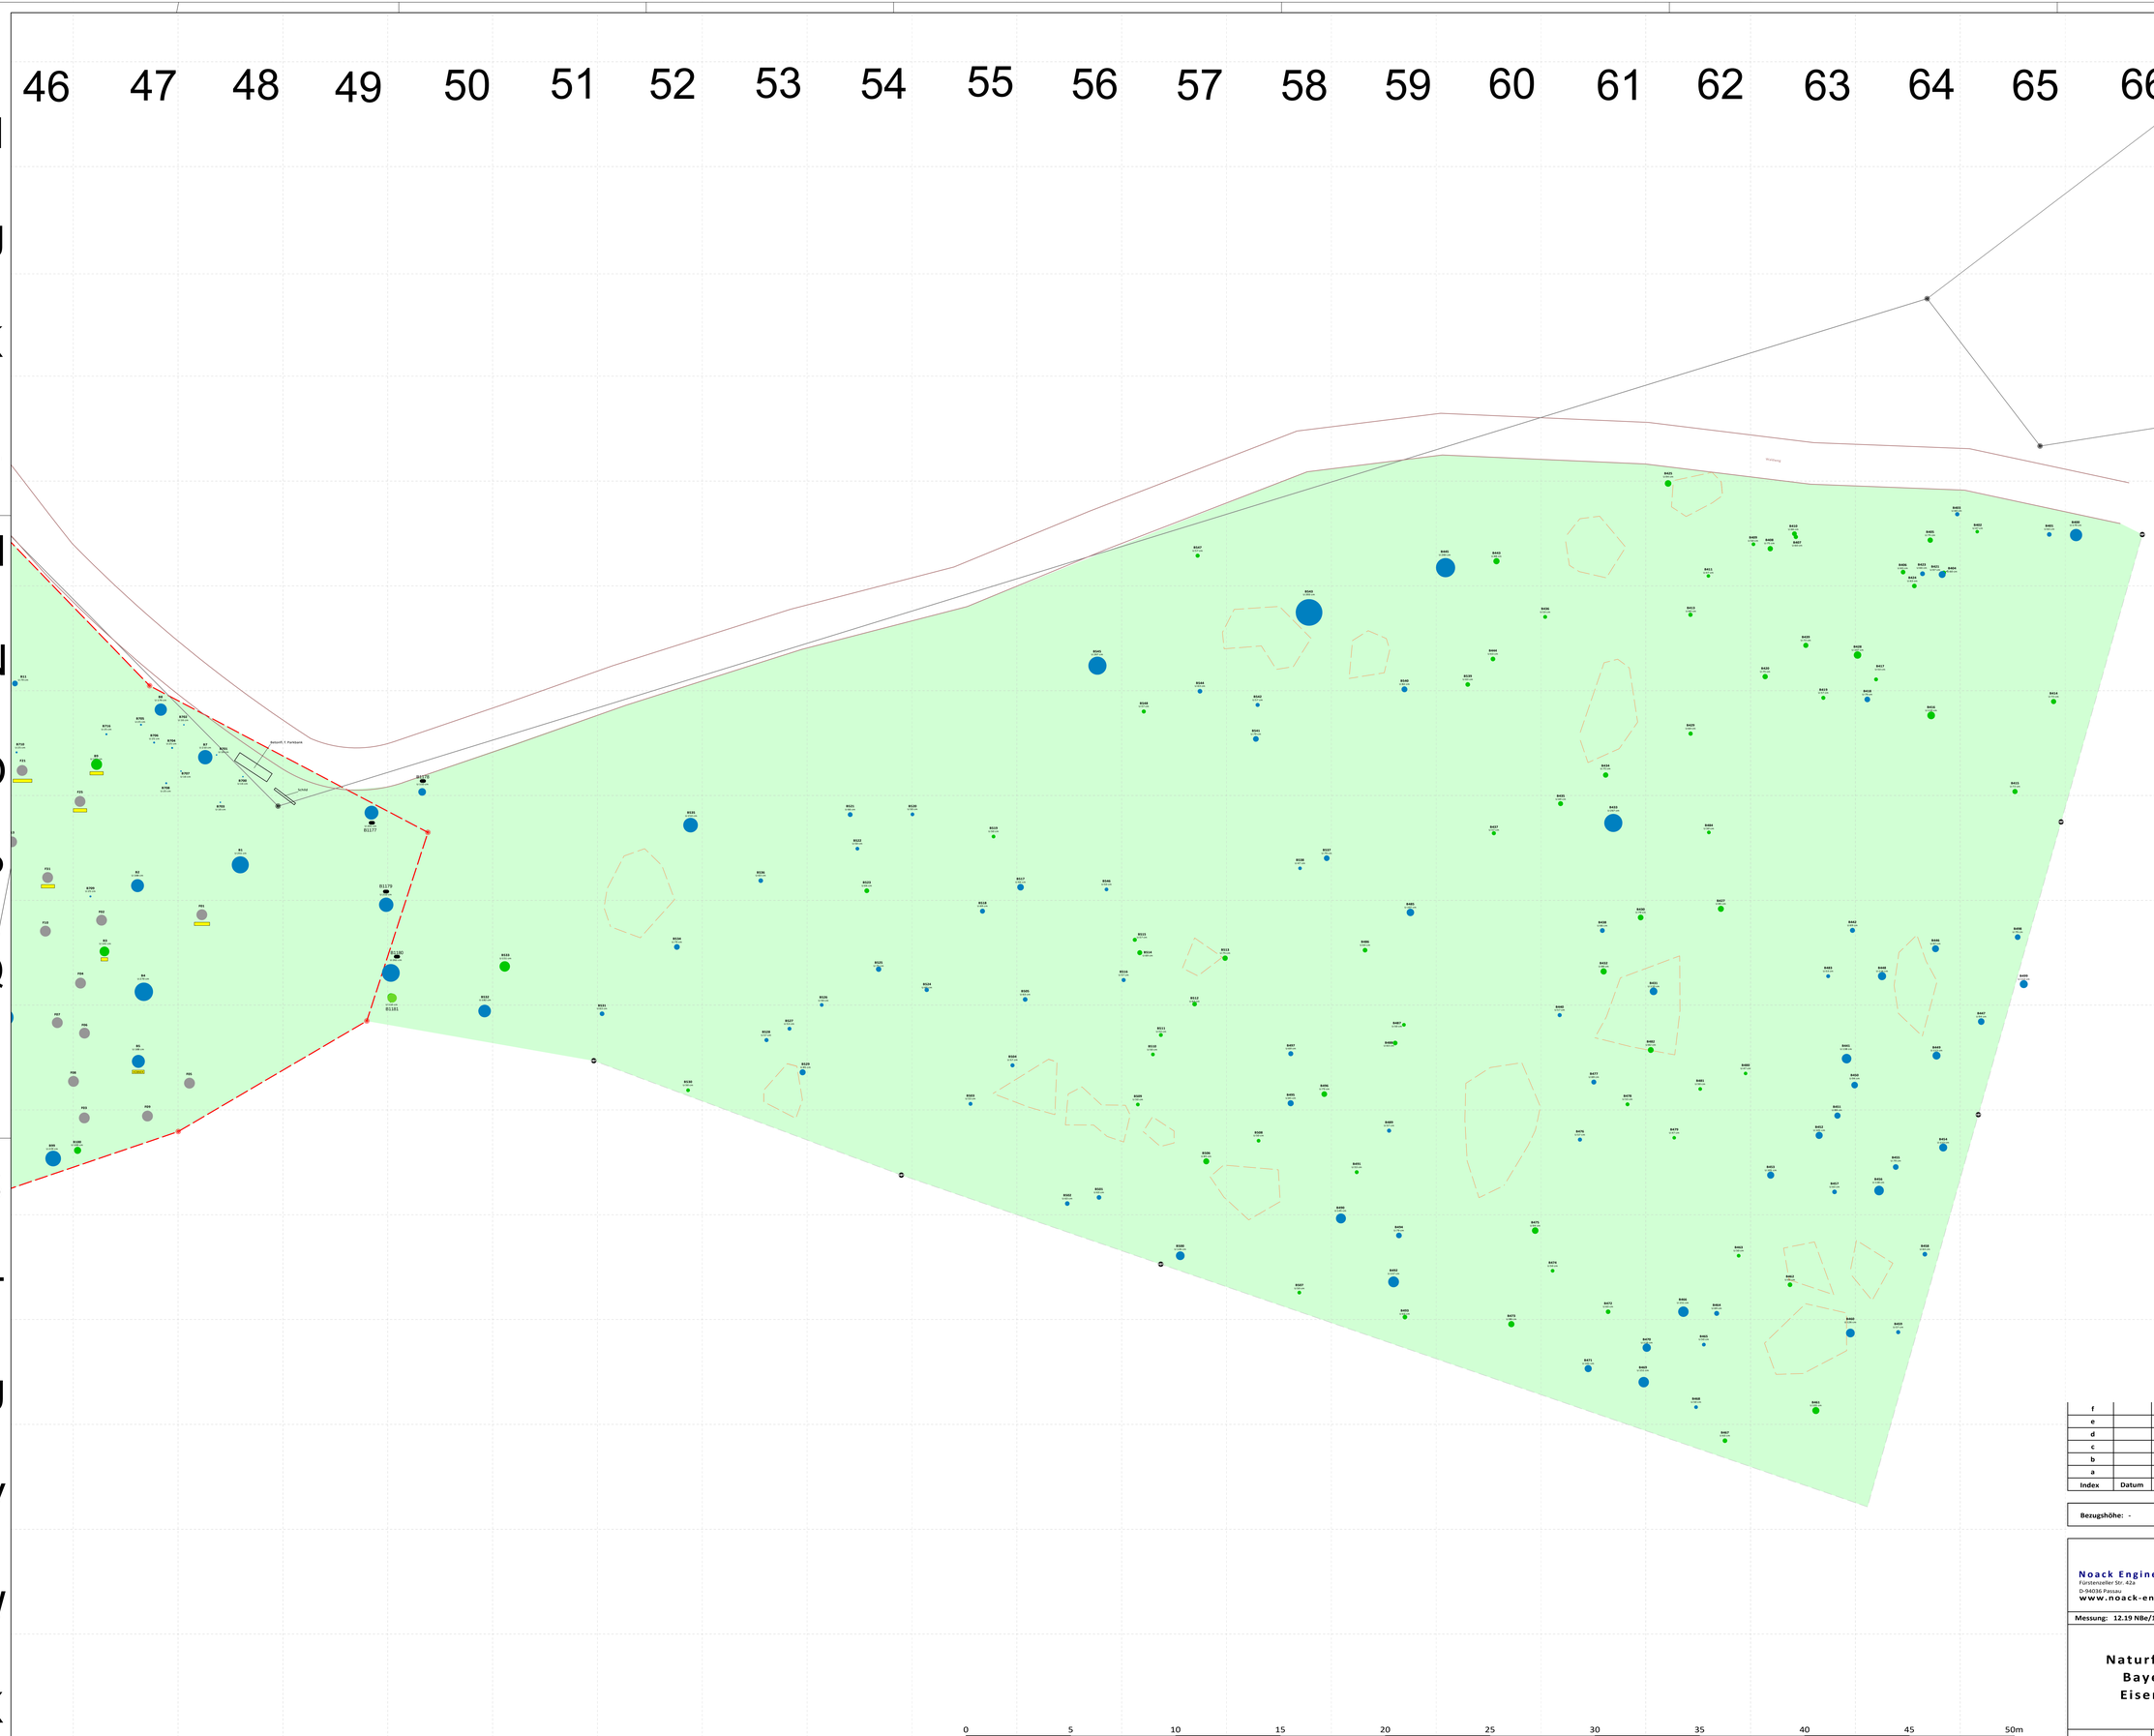

0 5 10 15 20 25 30 35 40 45 50m

Legende:

- Nadelbaum
- Laubbaum
- Felsen
- B125: Nummer registrierter Bäume / Felsen
- 3: Baumnummer unregistrierter Bäume
- U 75 cm: Stammumfang
- GRANITER: Bezeichnung Grabstelle
- Markierungsfahnen
- Aufgefundener Grenzpunkt
- digitale Flurkarte

Index	Datum	Änderung/Ergänzung	Bearbeitet
f			
e			
d			
c			
b			
a			

Bezugshöhe: -

Koordinatensystem: GK

Noack Engineering GmbH
Fürstenzeller Str. 42a
D-94036 Passau
www.noack-engineering.com
Tel.: +49 (851) 490449 - 0
Fax: +49 (851) 490449 - 99

ENGINEERING WITH PASSION NOACK

Messung: 12.19 NBe/12.20 EMu | Zeichnung: 23.12.2020 CK | Prüfung:

Naturfriedhof Bayerisch Eisenstein

Bestandsplan

Projekt Nr.: 141819 | Plan: 00005 B01-4 | Maßstab: 1 : 100

28 29 30 31 32 33 34 35 36 37 38 39 40 41 42 43 44 45 46 47 48 49 50

D E F G H I J K L M N O P Q R S

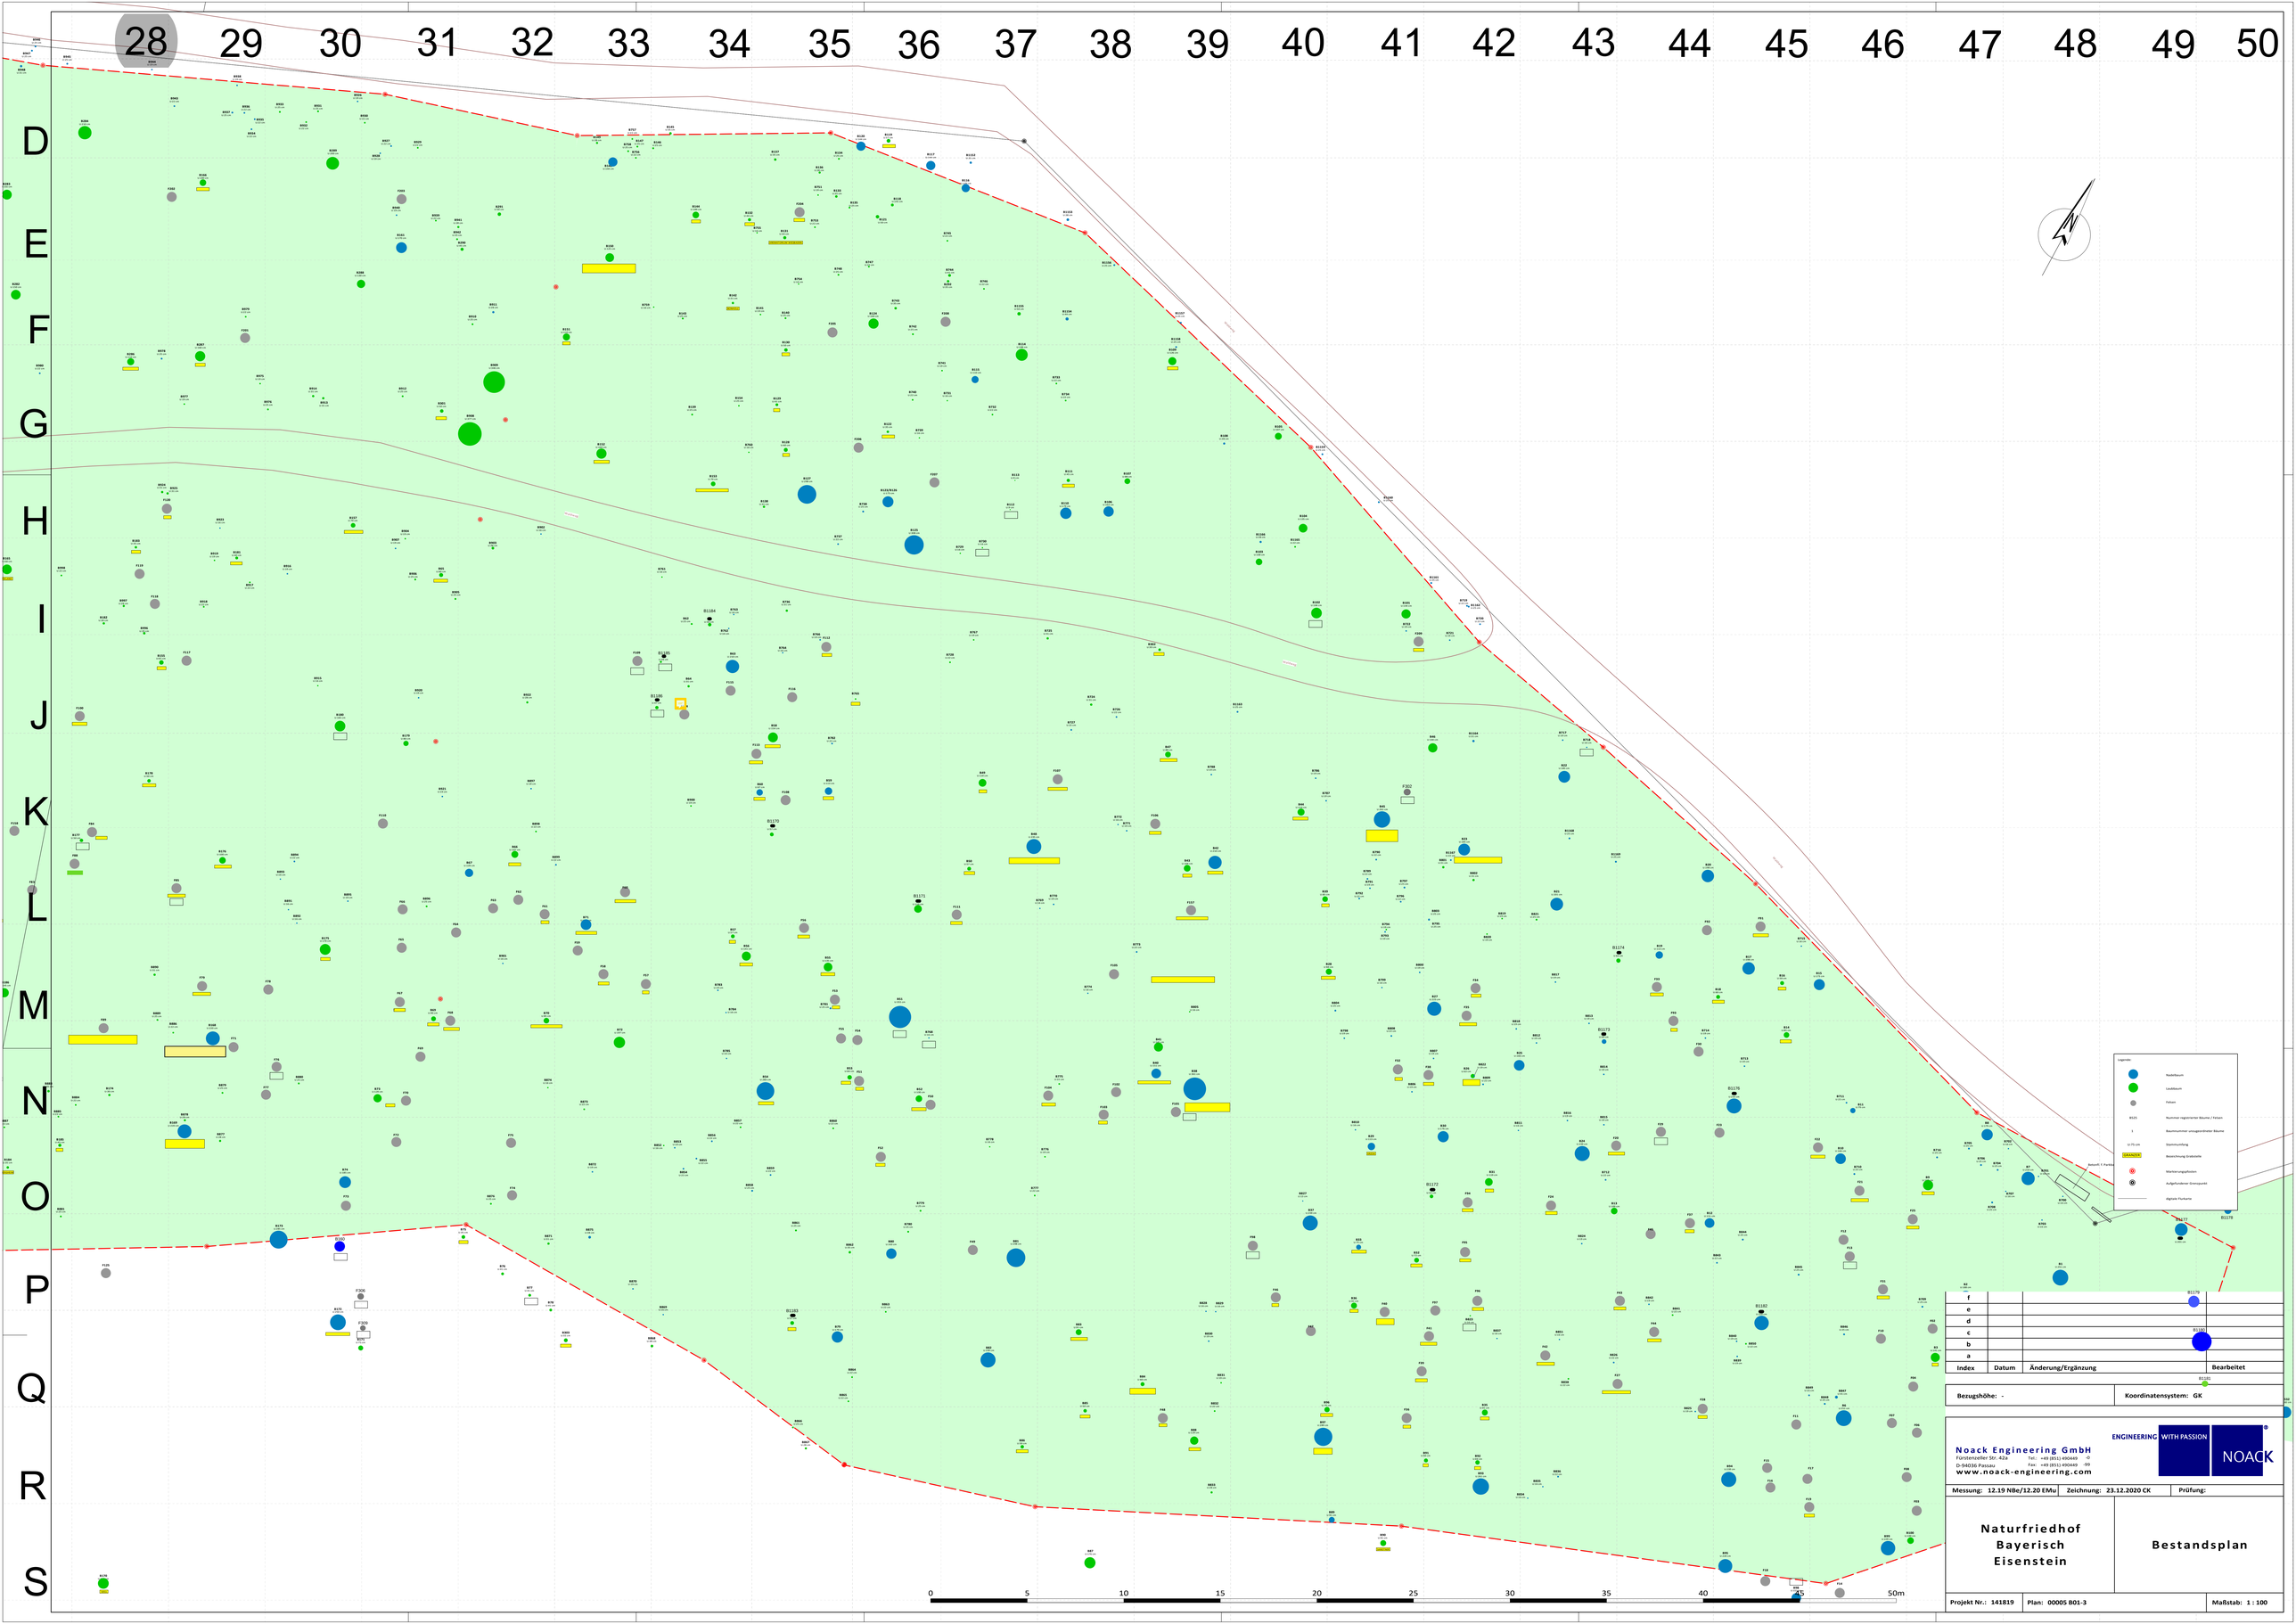

Index	Datum	Änderung/Ergänzung	Bearbeitet
f			
e			
d			
c			
b			
a			

Bezugshöhe: -

Koordinatensystem: GK

Noack Engineering GmbH
Fürstenzeller Str. 42a
D-94036 Passau
Tel.: +49 (851) 490449 -0
Fax: +49 (851) 490449 -99
www.noack-engineering.com

ENGINEERING WITH PASSION NOACK

Messung: 12.19 NBe/12.20 EMu | Zeichnung: 23.12.2020 CK | Prüfung:

Naturfriedhof Bayerisch Eisenstein

Bestandsplan

Projekt Nr.: 141819 | Plan: 00005 B01-3 | Maßstab: 1 : 100

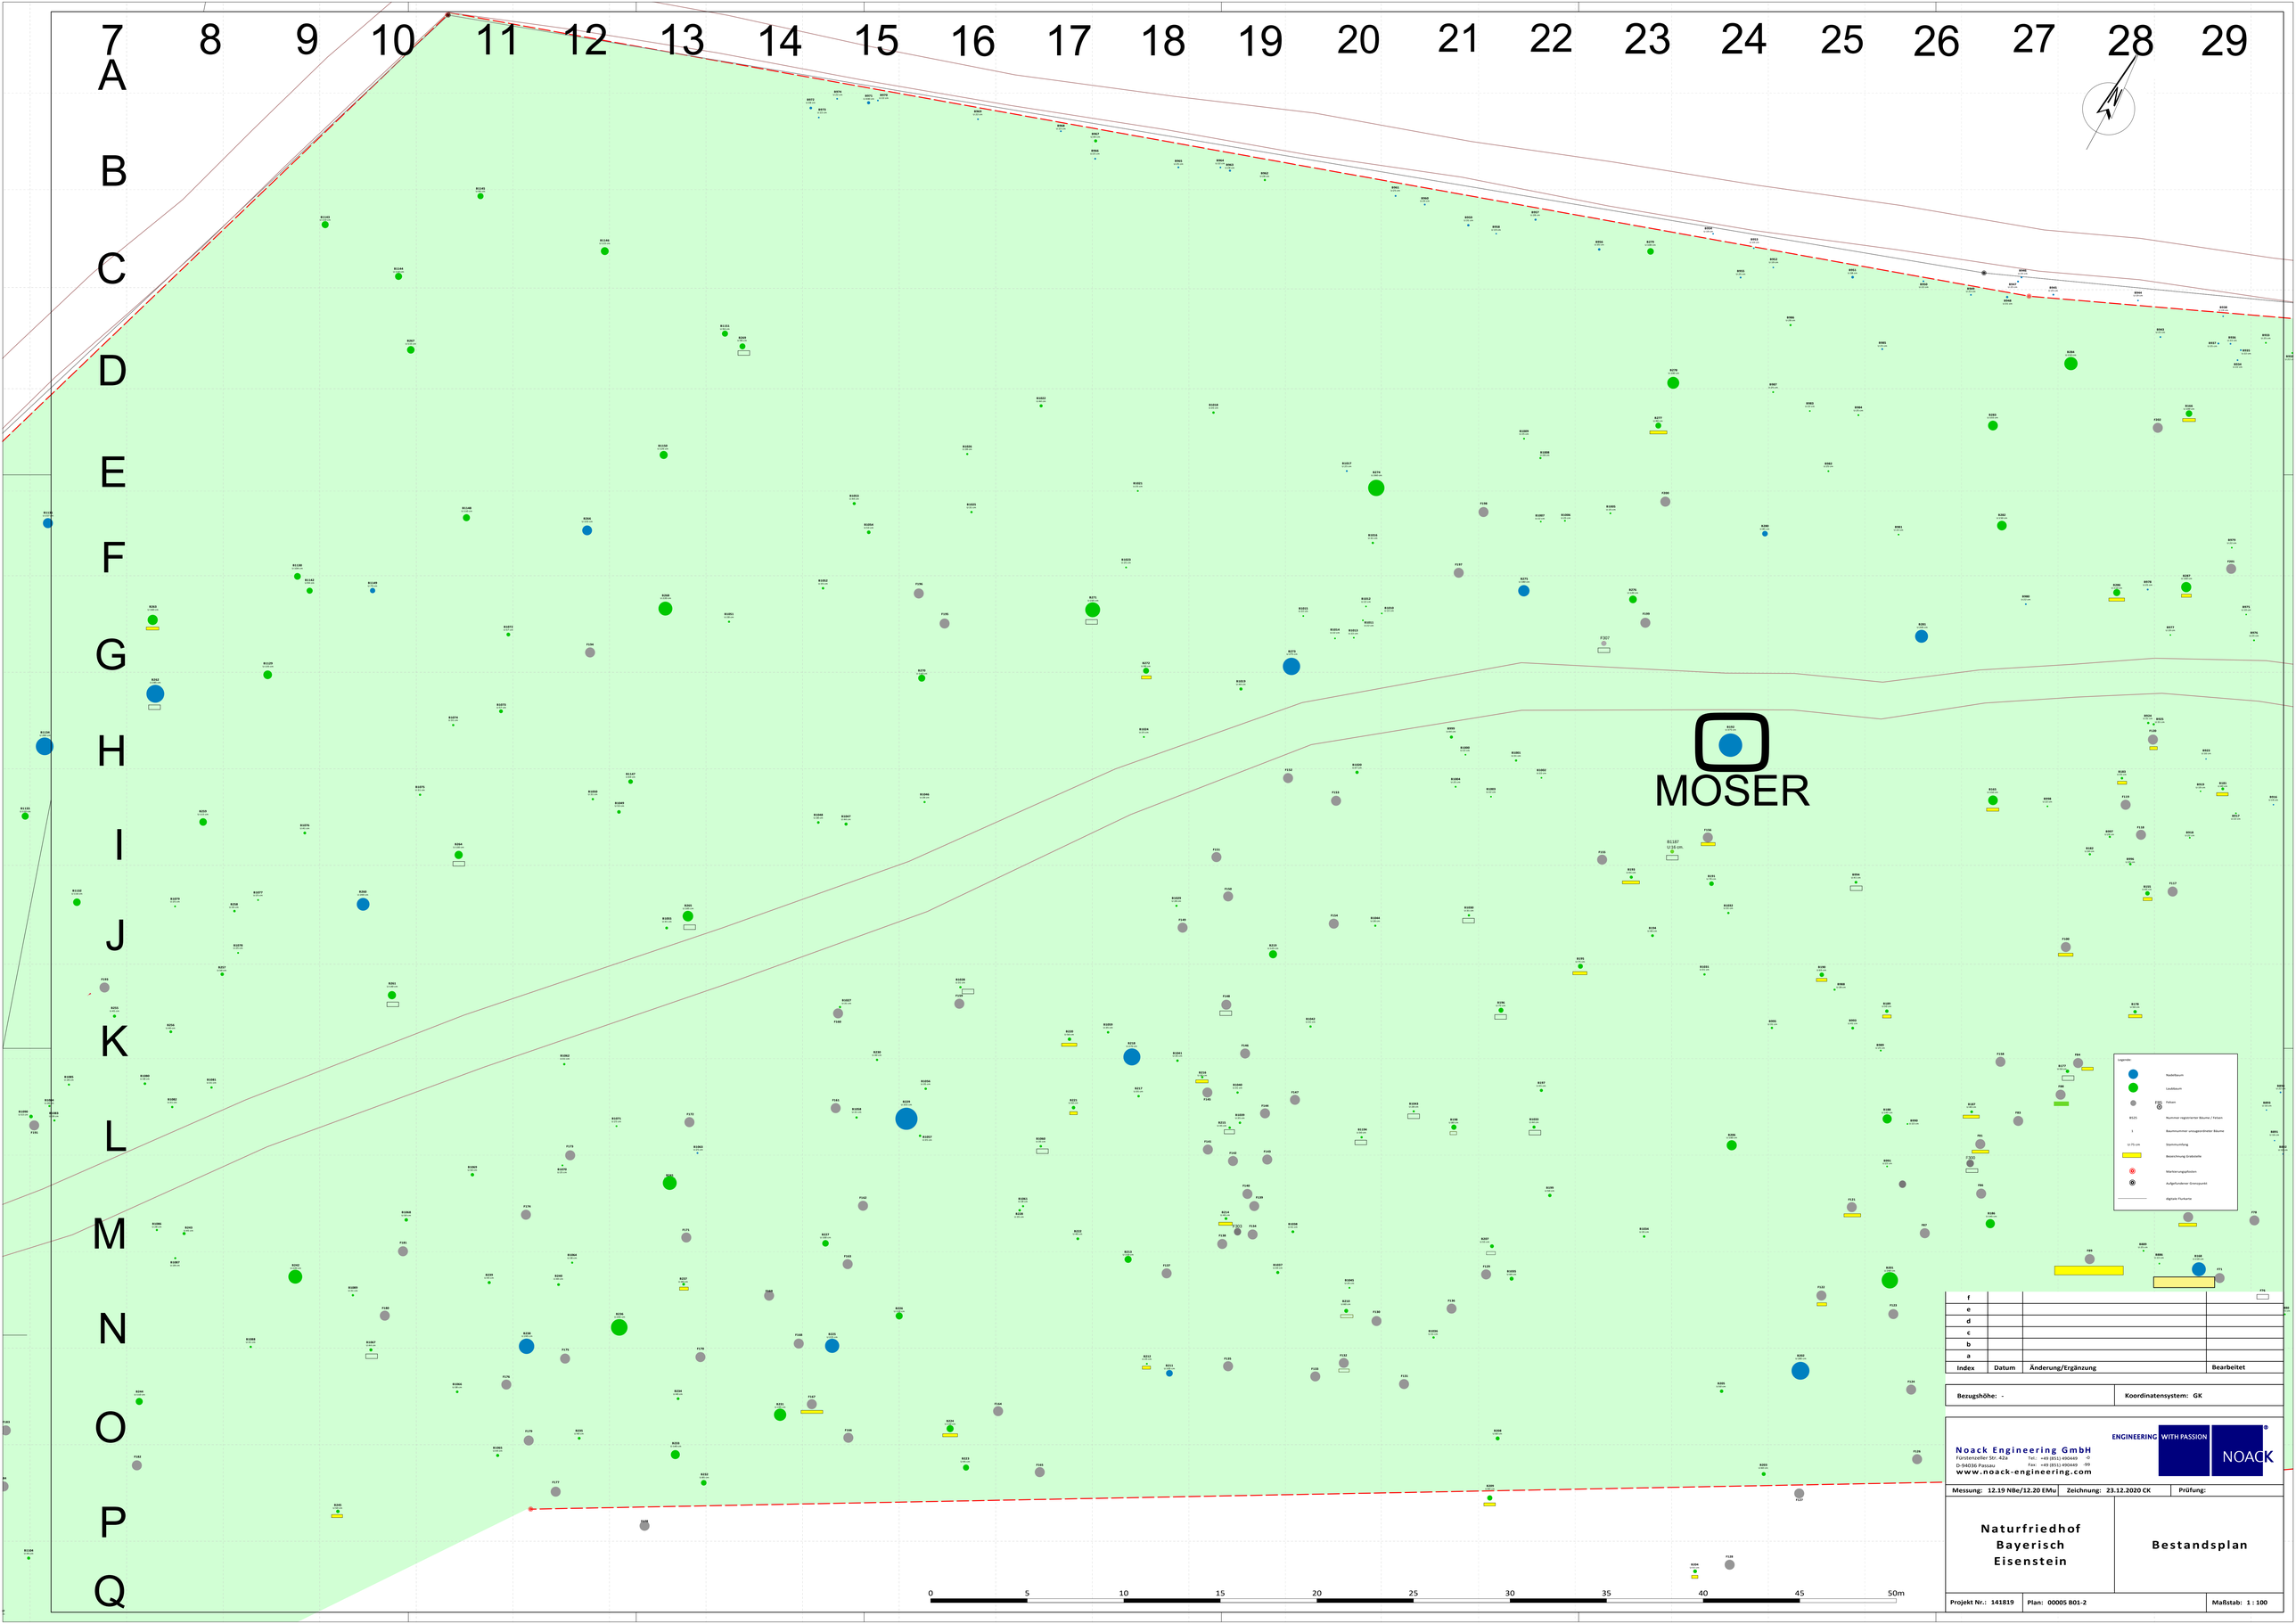

Index	Datum	Änderung/Ergänzung	Bearbeitet
f			
e			
d			
c			
b			
a			

Bezugshöhe: -

Koordinatensystem: GK

Noack Engineering GmbH
Fürstenseller Str. 42a
D-94036 Passau
Tel.: +49 (851) 490448 -0
Fax: +49 (851) 490449 -99
www.noack-engineering.com

ENGINEERING WITH PASSION NOACK

Messung: 12.19 NBe/12.20 EMu | Zeichnung: 23.12.2020 CK | Prüfung:

Naturfriedhof Bayerisch Eisenstein

Bestandsplan

Projekt Nr.: 141819 | Plan: 00005 B01-2 | Maßstab: 1 : 100

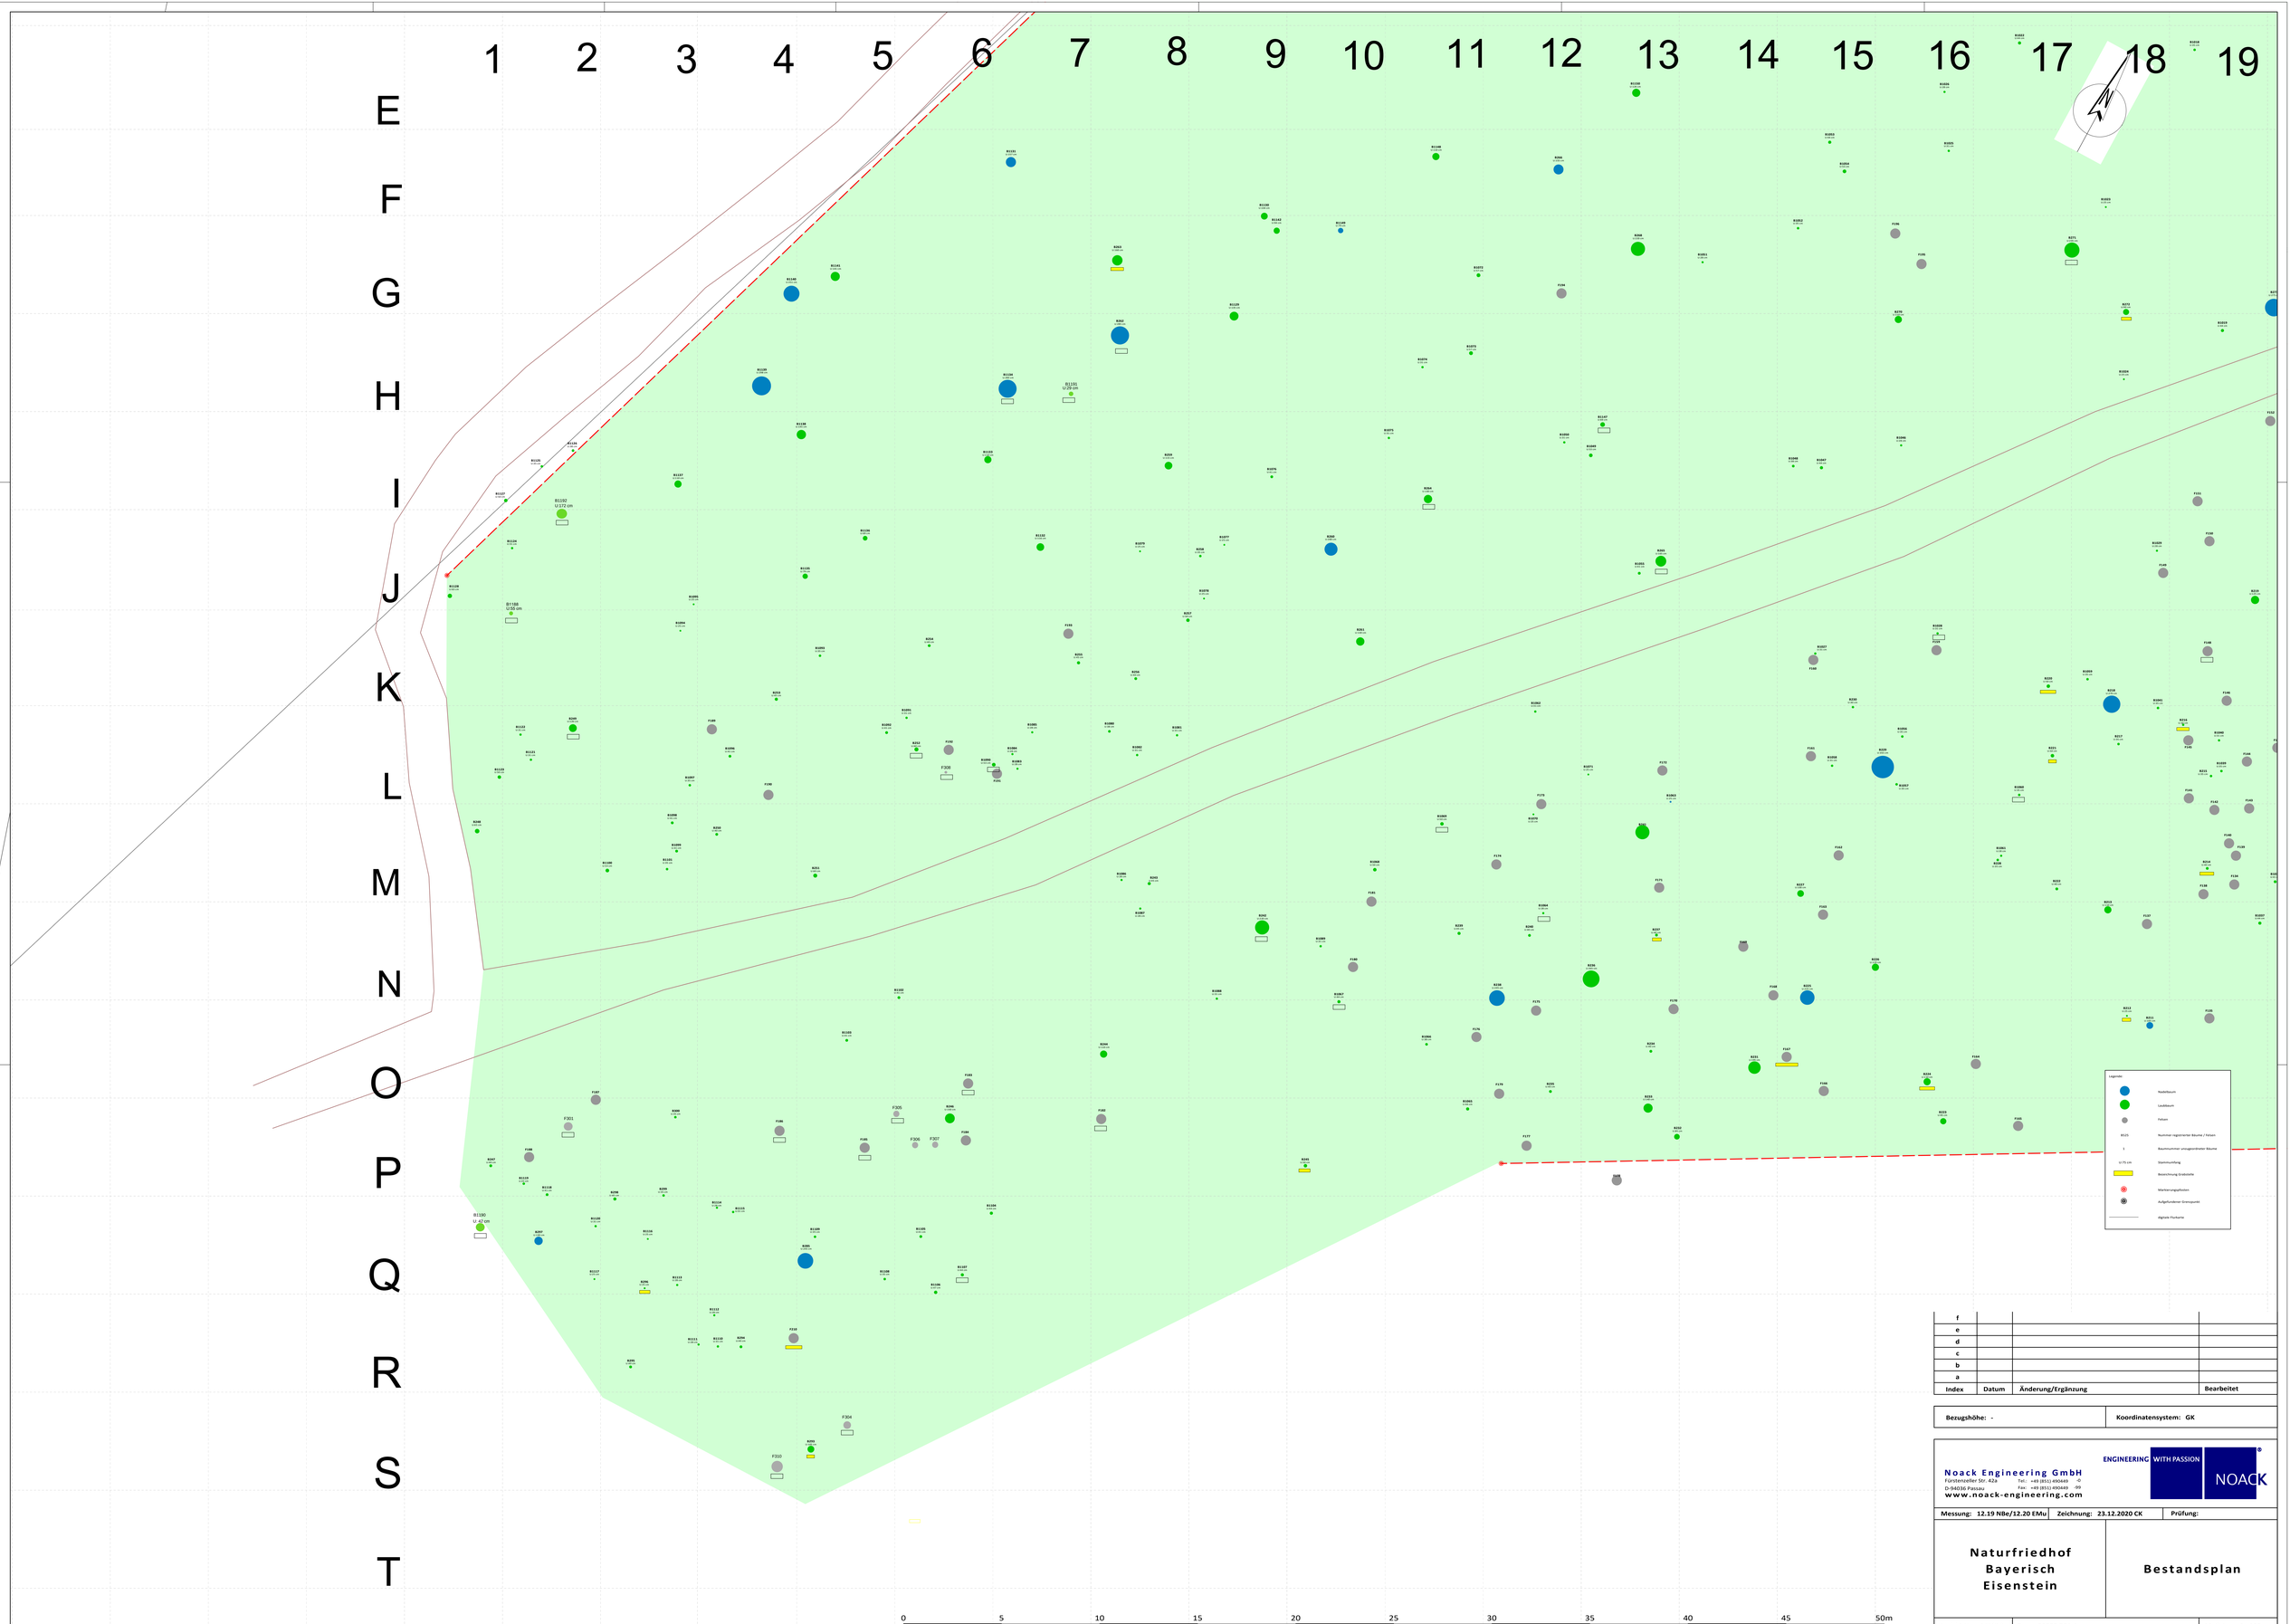

Index	Datum	Änderung/Ergänzung	Bearbeitet
f			
e			
d			
c			
b			
a			

Bezugshöhe: -	Koordinatensystem: GK

Noack Engineering GmbH
Fürstenzeller Str. 42a
D-94036 Passau
Tel.: +49 (851) 490449 -0
Fax: +49 (851) 490449 -99
www.noack-engineering.com

ENGINEERING WITH PASSION

NOACK

Messung: 12.19 NBe/12.20 EMu	Zeichnung: 23.12.2020 CK	Prüfung:

Naturfriedhof Bayerisch Eisenstein

Bestandsplan

Projekt Nr.: 141819	Plan: 00005 B01-1	Maßstab: 1 : 100